

Bestehende Regenwasserleitungen des 1. Bauabschnittes wurden nachrichtlich aus den Bestandsplänen der Firma C. Alpen übernommen.

Die genaue Lage der vorh. Schmutzwasser-Druckleitung ist nicht bekannt

3. Bauabschnitt 1. Bauabschnitt


Einmündungsradius aufweiten

Die Lage der Versorgungsleitungen ist aus diversen Bestandsunterlagen der Versorgungsunternehmen zusammengestellt. Eine Gewähr für die Richtigkeit wird nicht übernommen. Genaue Daten sind daher jeweils vor Baubeginn beim Versorgungsunternehmen abzufragen.

Legende

- vorh. Regenwasserleitung
- vorh. Schmutzwasserleitung
- vorh. Regenwasserleitung verdrängern bzw. abbrechen
- gepl. Regenwasserleitung
- gepl. Schmutzwasserleitung
- vorh. Druckleitung
- gepl. Regenwasser-Druckleitung
- gepl. Schmutzwasser-Druckleitung
- Nummer aus Bauwerksverzeichnis
- vorh. Wasserversorgungsleitung
- vorh. Telekommunikationskabel
- vorh. Fernmeldekabel e.on Hanse
- vorh. Strom-Niederspannungskabel
- vorh. Strom-Mittelspannungskabel
- vorh. Niederdruck-Gasleitung
- vorh. Hochdruck-Gasleitung
- Verfahrnsgrnze/wegfallende Straße/wegfallender Graben

Anmerkung:
Die vorhandenen Entsorgungsleitungen sind aus Bestandsunterlagen der beteiligten Unternehmen übernommen. Für die Richtigkeit und Trassenlage wird keine Gewähr übernommen.

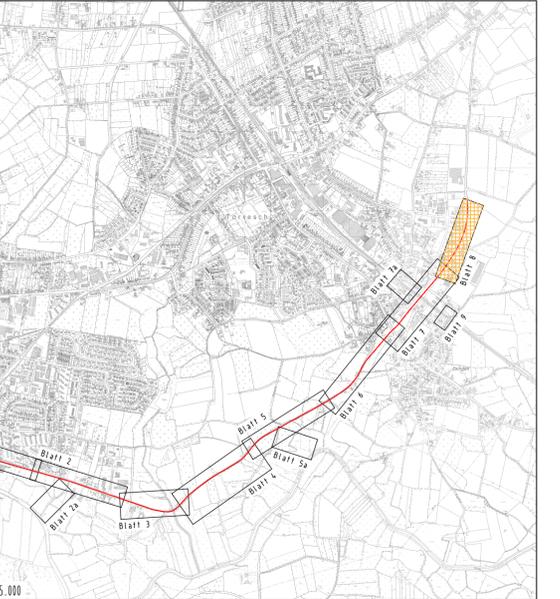

DECKBLATT

4	Bauwerksnummer 160 ergänzt	25.08.2014	Rauchfuß
3	Achsstationierung aufgrund Achsverschiebung angepasst	26.08.2009	Rauchfuß, Jr.
2	Darstellerische Änderungen und Ergänzungen	06.12.2007	Rauchfuß, Jr.
1	Diverse darstellerische Änderungen	03.09.2007	Rauchfuß, Jr.
Nr.	Art der Änderung	Datum	Name

kreis pinneberg

LENK + RAUCHFUß GmbH
Ingenieurbüro
Beratende Ingenieure VdS
25442 Rellingen, Hauptstraße 70 - Postfach 1245
Telefon: (04101) 2100-0 - Telefax: (04101) 25091
E-Mail: buero@lenk-rauchfuss.de

Wasser - Abwasser - Kanalkataster - Straßenbau - Sportanlagen

Bearbeitet: 14.05.2007
Gezeichnet: 14.05.2007
Geprüft: 14.05.2007

Datum: 14.05.2007
Zeichen: Rauchfuß, Jr.
Gr/Ho

Rellingen, den 14.05.2007

Zeichnungsnummer: 250.291

Straßenbauverwaltung: Schleswig-Holstein
Straße: Ausbau der K 22
(Nächster Ort): Uetersen - Tornesch

Anlage 10.1
Blatt-Nr. 8

Planfeststellung

Bearbeitet:
Gezeichnet:
Geprüft:

Bauwerksplan
3+875.00 bis 4+400.00
Maßstab: 1 : 500

Aufgestellt:
Pinneberg, den 01.06.2007

Kreis Pinneberg
Fachbereich Ordnung
Kurt-Wagener-Str. 11
25337 Elmshorn

gez. Tober

Grundplan hergestellt:	Aufnahme: 19.04. - 06.07.2005, einricht. Ergänzungsvermessung 01.03. bis 02.03.2006	Ergänzungen:
Vermessungsbüro: Dipl. Ing. Gerhard Kruse 25421 Pinneberg	Feldvergleich: 27.06., 04.07. - 06.07.2005 ALK-Daten vom 28.06.2005 Kataster: Aktualisiert 29.04.2005 Einricht. Nachflüchtigung per gerechneten Grenzen vom 19.05.2006 und 06.06.2006 Nachflüchtigung Ergänzung Kataster vom 02.03.2007	