

380-kV-Ltg. Audorf - Flensburg Nr. 324

Lage-/Bauwerksplan


Grunderwerbsplan

Mast Nr. 110 - Mast Nr. 114

DECKBLATT

- 1 Errichtung der 380-kV-Leitung Audorf-Flensburg/Handewitt, LH-13-324
Portal-Portal
- 40 ~~Neubau der 380-kV-Leitung Audorf-Jardelund, LH-13-305~~
~~M97a-M100a, Anbindung an M96 und M101, LH-13-305~~
- 41 ~~Rückbau der 380-kV-Leitung Audorf-Jardelund, LH-13-305~~
~~M97-M100~~
- 43 ~~Provisorische Verlegung der 380-kV-Leitung Audorf-Jardelund, LH-13-305~~
~~Freileitungsprovisorium in der Bauphase für den Neubau des M100a, M99-M101~~

Legende:

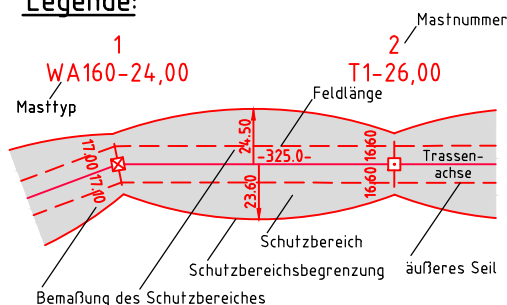

- ① Eigentümerschlüsselnr.
- ⑤ Grundstücksordnungsnr.
- 99 Flurstücksnummer
- ☒ Abspannmast
- ☐ Tragmast
- ✕ Rückbau 220-kV-Leitung

Grenzen:

- Kreis ————
- Stadt/Gem. ————
- Gemarkung ————
- Flur ————
- Flurstück ————
- FFH-Gebiet ————
- Grenze des Planfeststellungsverfahrens ————

Rechtserwerb:

- dauerhafte Flächeninanspruchnahme
- dauerhafte Flächeninanspruchnahme/Kompensationsmaßnahmen
- bauzeitliche Flächeninanspruchnahme
- Schlauchleitung/Wasserhaltung

Planfeststellungsunterlage

Aufgestellt
 Bayreuth,
 TenneT TSO GmbH
 i.V.  i.A. Dr. 

04.12.2015

 Deutschland GmbH Wolfentalstraße 29 D-88400 Biberach Leitungsplanung				Maßstab 1 : 2000	Einheit Meter
01	Umpl. Ltg. Nr.324	23.11.2015	poka	Datum	Name
				Bearb.	23.11.2015 poka
				Gepr.	01.12.2015 lp
				Norm	DIN EN 50341-3-4: 01/2011
				Fachbereich TL	
					
Zust.	Änderung	Datum	Name	Urspr.:	