

# 380-kV-Leitung Audorf - Jardelund Nr. 305


## Rückbaumaßnahmen

Mast Nr. 099 - Mast Nr. 102

### DECKBLATT

- 1 Errichtung der 380-kV-Leitung Audorf-Flensburg/Handewitt, LH-13-324  
Portal-Portal
- ~~40 entfällt~~
- ~~41 entfällt~~
- ~~42 entfällt~~

#### Legende:

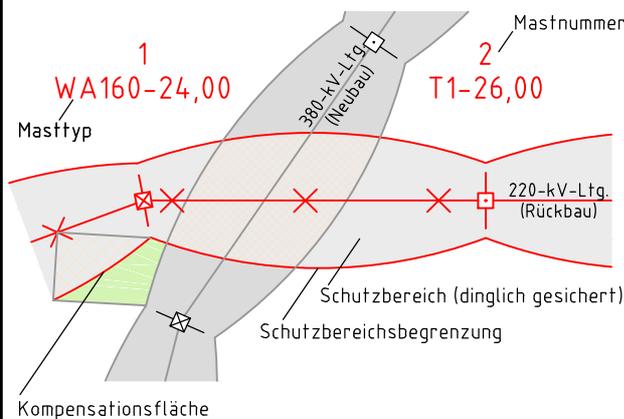

#### Grenzen:

- ① Eigentümerschlüsselnr. Kreis
- ⑤ Grundstücksordnungsnr. Stadt/Gem.
- 99 Flurstücksnummer Gemarkung
- ☒ Abspannmast Flur
- ☐ Tragmast Flurstück

#### Rechtserwerb Rückbau:

- Dauerhafte Flächeninanspruchnahme durch Neubau 380-/110-kV-Ltg.
- Bauzeitliche Flächeninanspruchnahme Neubau 380-/110-kV-Ltg.
- Bestehende "dingliche Sicherung" 220-/110-kV-Ltg. (entfällt)
- Bauzeitliche Flächeninanspruchnahme Rückbau 220-/110-kV-Ltg.
- Bestehende "dingliche Sicherung" 220-/110-kV-Ltg. dauerhafte Flächeninanspruchnahme durch Neubau oder Kompensation

## Planfeststellungsunterlage

Aufgestellt  
 Bayreuth, 04.12.2015  
 TenneT TSO GmbH

i.V. *O. K.* i.A. Dr. *B. K.*

<b>eqos Energie</b>				Deutschland GmbH Wolfentalstraße 29 D-88400 Biberach Leitungsplanung		Maßstab 1 : 2000		Einheit Meter	
01	Umpl. Ltg. Nr.324	23.11.2015	poka		Datum	Name			
	Rückbau entfällt	23.11.2015	poka	Bearb.	23.11.2015	poka			
				Gepr.	01.12.2015	lp			
				Norm	DIN EN 50341-3-4: 01/2011				
				Fachbereich TL					
									
Zust.	Änderung	Datum	Name	Urspr.:					