

176
WA160-42.00

177
WA160/WAZ-36.00/27.20




Anlage 5.1
Blatt 62/65

380-kV-Ltg. Audorf - Flensburg Nr. 324
Lage-/Bauwerksplan
Grunderwerbsplan
Mast Nr. 176 - Mast Nr. 178
Deckblatt

- 1 Errichtung der 380-kV-Leitung Audorf-Flensburg/Handewitt, LH-13-324
Portal-Portal, 110-kV-Mitnahme Nr. XXX Mast 177 - Mast 179
- 49 Neubau der 380-kV-Leitung Audorf-Jardelund, LH-13-305
M161-Portal, Anbindung an das UW Handewitt
- 51 Rückbau der 380-kV-Leitung Audorf-Jardelund, LH-13-305
M162 - M165
- 98 Neubau der 110-kV-Leitung Haurup - Handewitt (LH-13-XXX)
M161 (305) - POR (UW Flensburg/Haurup), Umrüsten der 380-kV-Ltg. Abzweig Flensburg (Nr. 305A) auf die 110-kV-Ltg. Haurup - Handewitt (Nr. XXX)

Legende:

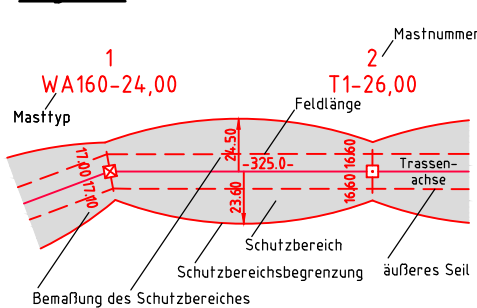

- Grenzen:**
- Kreis: ---
 - Stadt/Gem.: ---
 - Gemarkung: ---
 - Flur: ---
 - Flurstück: ---
 - FFH-Gebiet: ---
 - Grenze des Planfeststellungsverfahrens: ---
- Rechtserwerb:**
- dauerhafte Flächeninanspruchnahme: [red line]
 - bauteilweise Flächeninanspruchnahme: [red dashed line]
 - dauerhafte Flächeninanspruchnahme/Kompensationsmaßnahmen: [green line]
 - Schlauchleitung/Wasserhaltung: [blue line]
- Legende:**
- 1 Masttyp
 - 2 Mastnummer
 - 1 100m
 - 2 100m
Planfeststellungsunterlage

Aufgestellt
Bayreuth, 07.07.2017
TenneT TSO GmbH

i.V. Dr. [Signature]
i.A. Dr. [Signature]

eqos Energie	Deutschland GmbH Wolfenbühlstraße 29 D-38400 Biberach Leitungsplanung	Maßstab 1:2000	Einheit Meter
01	1. Planänderung	23.11.2015	poka
02	2. Planänderung	21.11.2016	poka
03	Umpl. M.175, M.176	03.07.2017	poka
	Umpl. M.177 - POR	03.07.2017	poka
	Umpl. BW 4.9	03.07.2017	poka
	Neuplanung BW 98	03.07.2017	poka
	BW 93 M.178 erg.	03.07.2017	poka
	BW 96 M.178 erg.	03.07.2017	poka
Zust.	Änderung	Datum	Name
			Urspr.: [Signature]

